


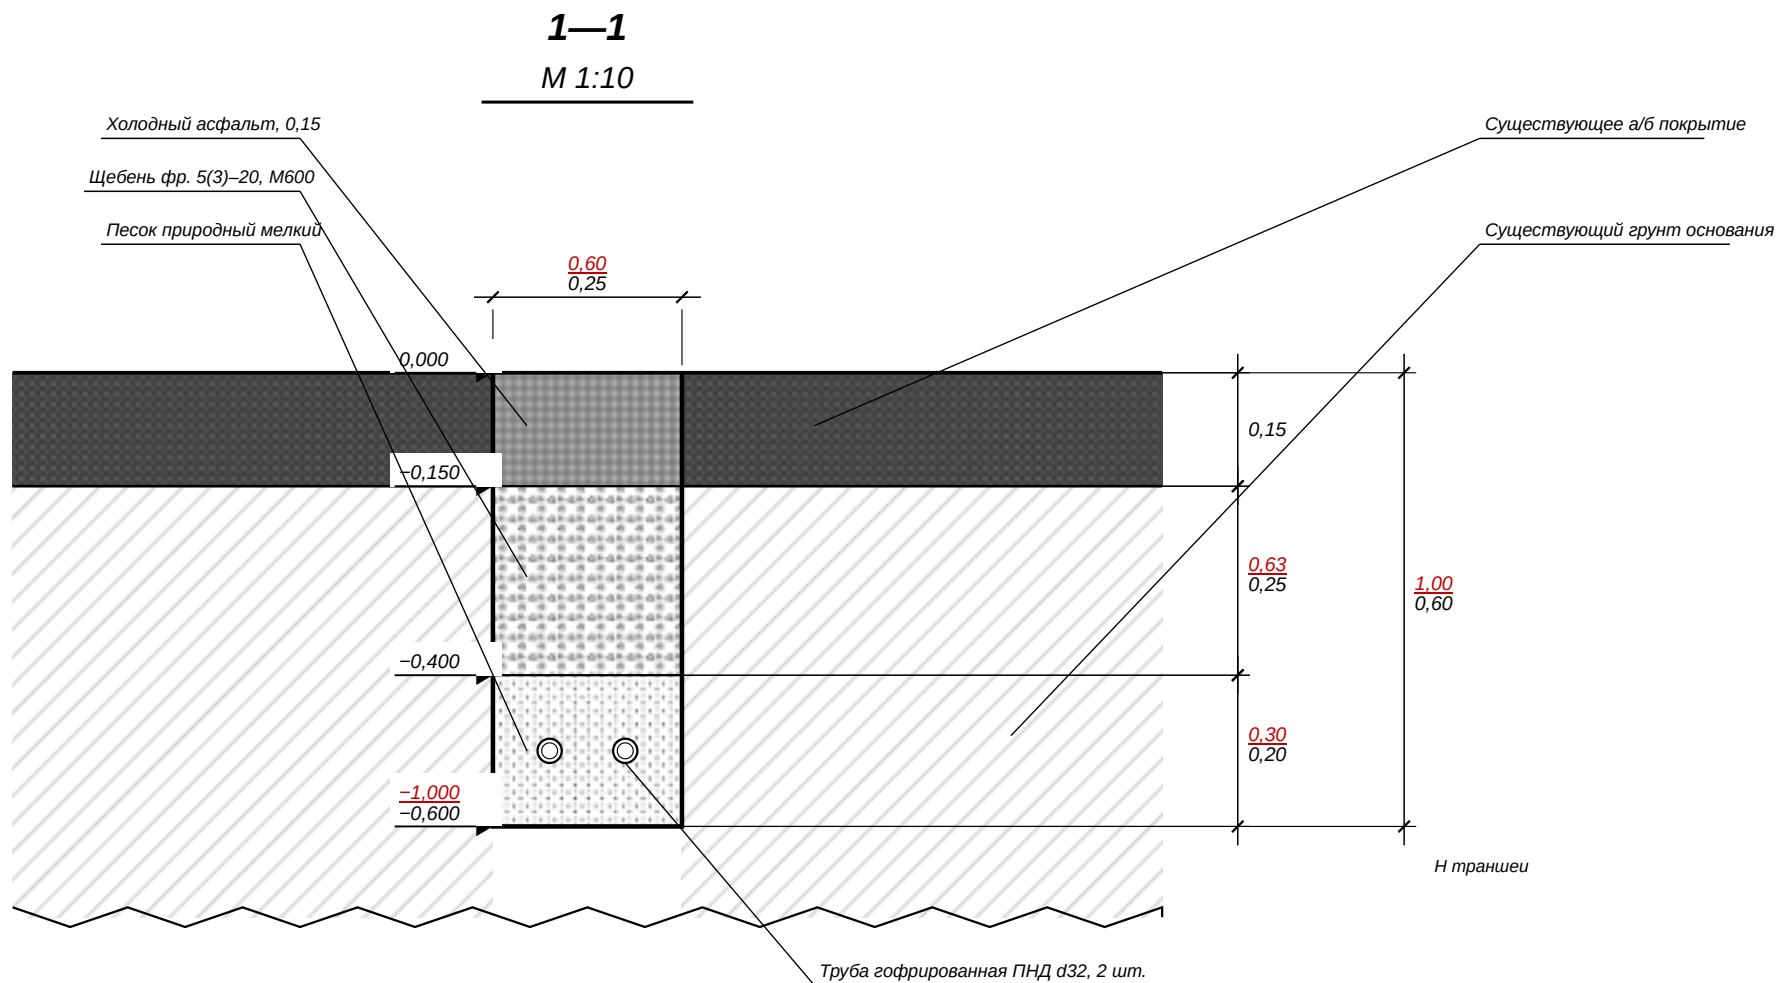


Примечания:

1. Все размеры на схеме указаны в метрах, отметки условные.
2. Красным показаны проектные значения по ВОР №1 от 10.07.2025, чёрным — фактически выполненные.
3. За отметку 0,000 принят верх существующего а/б покрытия проезда.
4. Фактические слои $0,20+0,25+0,15 = 0,60$ м равны глубине траншеи. Проектные слои по ВОР $0,10+0,20+0,63 = 0,93$ м проектной глубине 1,00 м не соответствуют.
5. Обратная засыпка послойная с уплотнением, стенки траншеи вертикальные, без крепления.
6. Основание: ВОР №1 от 10.07.2025, ЛСР 02-01-01.
7. Работы выполнены по СП 45.13330.2017 и СП 78.13330.2012.

						Исполнительная схема №1 г. Санкт-Петербург, Полюстровский пр., д. 12		
						Текущий ремонт шлагбаума ГБУЗ ЛОКБ		
Изм.	Кол.уч	Лист	№док.	Подпись	Дата	Исполнительная схема траншеи под кабельную линию. Разрез 1—1		
Геодезист								
Прораб						Подрядная организация: _____		
Гл. инженер								
						Стадия	Лист	Листов
						ИД	1	2

План траншеи
М 1:100

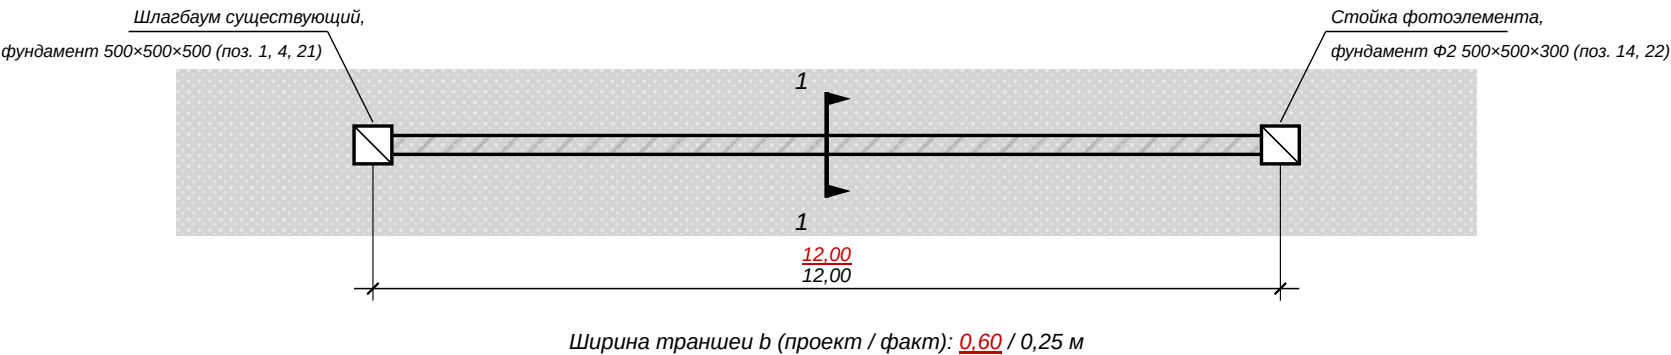

Ведомость фактически выполненных объёмов

№	Наименование	Ед.	По ВОР	Факт	Отклонение	Расчёт фактического объёма
1	Разработка траншеи (0,25×0,60 против 0,60×1,00)	м³	7,20	1,80	-5,40	0,25×0,60×12,00
1.1	Грунт для утилизации, ρ = 1,4 т/м³	м³/т	7,20/10,08	1,80/2,52	-5,40/-7,56	1,80×1,4
2	Песок: подсыпка и засыпка с трамбовкой	м³	2,16	0,60	-1,56	0,25×0,20×12,00
3	Щебень: засыпка с трамбовкой	м³	4,54	0,75	-3,79	0,25×0,25×12,00
4	Восстановление покрытия холодным асфальтом	м²	7,20	3,00	-4,20	0,25×12,00
4.1	То же, объём асфальтобетонной смеси	м³	—	0,45	—	3,00×0,15
5	Труба гофрированная ПНД d32 (основная и резервная)	м	12,00	12,00	0,00	по поз. 16 ВОР

Итого объём выемки траншеи 1,80 м³ при В = 0,25 м, Н = 0,60 м, L = 12,00 м.

Примечания:

- Значения графы «По ВОР» — проектные, выделены красным цветом.
- Фактические объёмы приняты по обмерам траншеи, приведённым на листе 1 (разрез 1—1).
- Объёмы земляных работ, песка, щебня и восстановления покрытия подлежат корректировке в акте КС-2 и локальном сметном расчёте 02-01-01 по фактическим значениям настоящей схемы.

						Исполнительная схема №1 г. Санкт-Петербург, Полюстровский пр., д. 12				
Изм.	Кол.уч	Лист	№док.	Подпись	Дата					
Геодезист						Текущий ремонт шлагбаума ГБУЗ ЛОКБ		Стадия	Лист	Листов
Прораб								ИД	2	2
Гл. инженер						Исполнительная схема траншеи План трассы. Ведомость объёмов		Подрядная организация: _____		