



М гор. 1:50, верт. 1:20

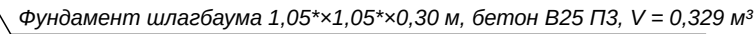

A—A

M 1:10

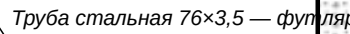

Труба гофрированная ПНД d32, 2 шт.

№	Наименование	Ед.	По ВОР	Факт	Отклонение	Расчёт факта
1	Разработка траншеи (0,25×0,60 против 0,60×1,00)	м³	7,20	1,80	−5,40	0,25×0,60×12,00
1.1	Грунт для утилизации, ρ = 1,4 т/м³	м³/т	7,20/10,08	1,80/2,52	−5,40/−7,56	1,80×1,4
2	Песок: подсыпка и засыпка с трамбовкой	м³	2,16	0,60	−1,56	0,25×0,20×12,00
3	Щебень: засыпка с трамбовкой	м³	4,54	0,75	−3,79	0,25×0,25×12,00
4	Восстановление покрытия холодным асфальтом	м²	7,20	3,00	−4,20	0,25×12,00
4.1	То же, объём асфальтобетонной смеси	м³	—	0,45	—	3,00×0,15
5	Труба гофрированная ПНД d32, 2 шт. (в футляре)	м	12,00	12,00	0,00	по поз. 16 ВОР
6	Труба стальная 76×3,5 — футляр	м	15,00	12,00	−3,00	по длине траншеи
7	Выемка грунта под фундамент шлагбаума	м³	1,00	1,00	0,00	по поз. 10 ВОР
8	Засыпка щебнем под фундамент, слой 150 мм	м³	0,15	0,15	0,00	по поз. 11 ВОР
9	Засыпка грунтом вокруг фундамента	м³	0,60	0,60	0,00	по поз. 12 ВОР
10	Бетонирование фундамента, бетон В25 ПЗ	м³	0,329	0,329	0,00	по поз. 13 ВОР
11	Пеноплэкс Комфорт 40×585×1185 под фундамент	шт	1,00	1,00	0,00	по поз. 15 ВОР

Исполнительная схема №1

						Исполнительная схема №1			
						Текущий ремонт шлагбаума ГБУЗ ЛОКБ	Стадия	Масса	Масштаб
Изм.	Колич.	Лист	Недокум.	Подп.	Дата		ИД	—	1:50 (А—А 1:10)
							Лист	Листов	Формат
							1	1	A3