


Продольный разрез по трассе


М гор. 1:50, верт. 1:20

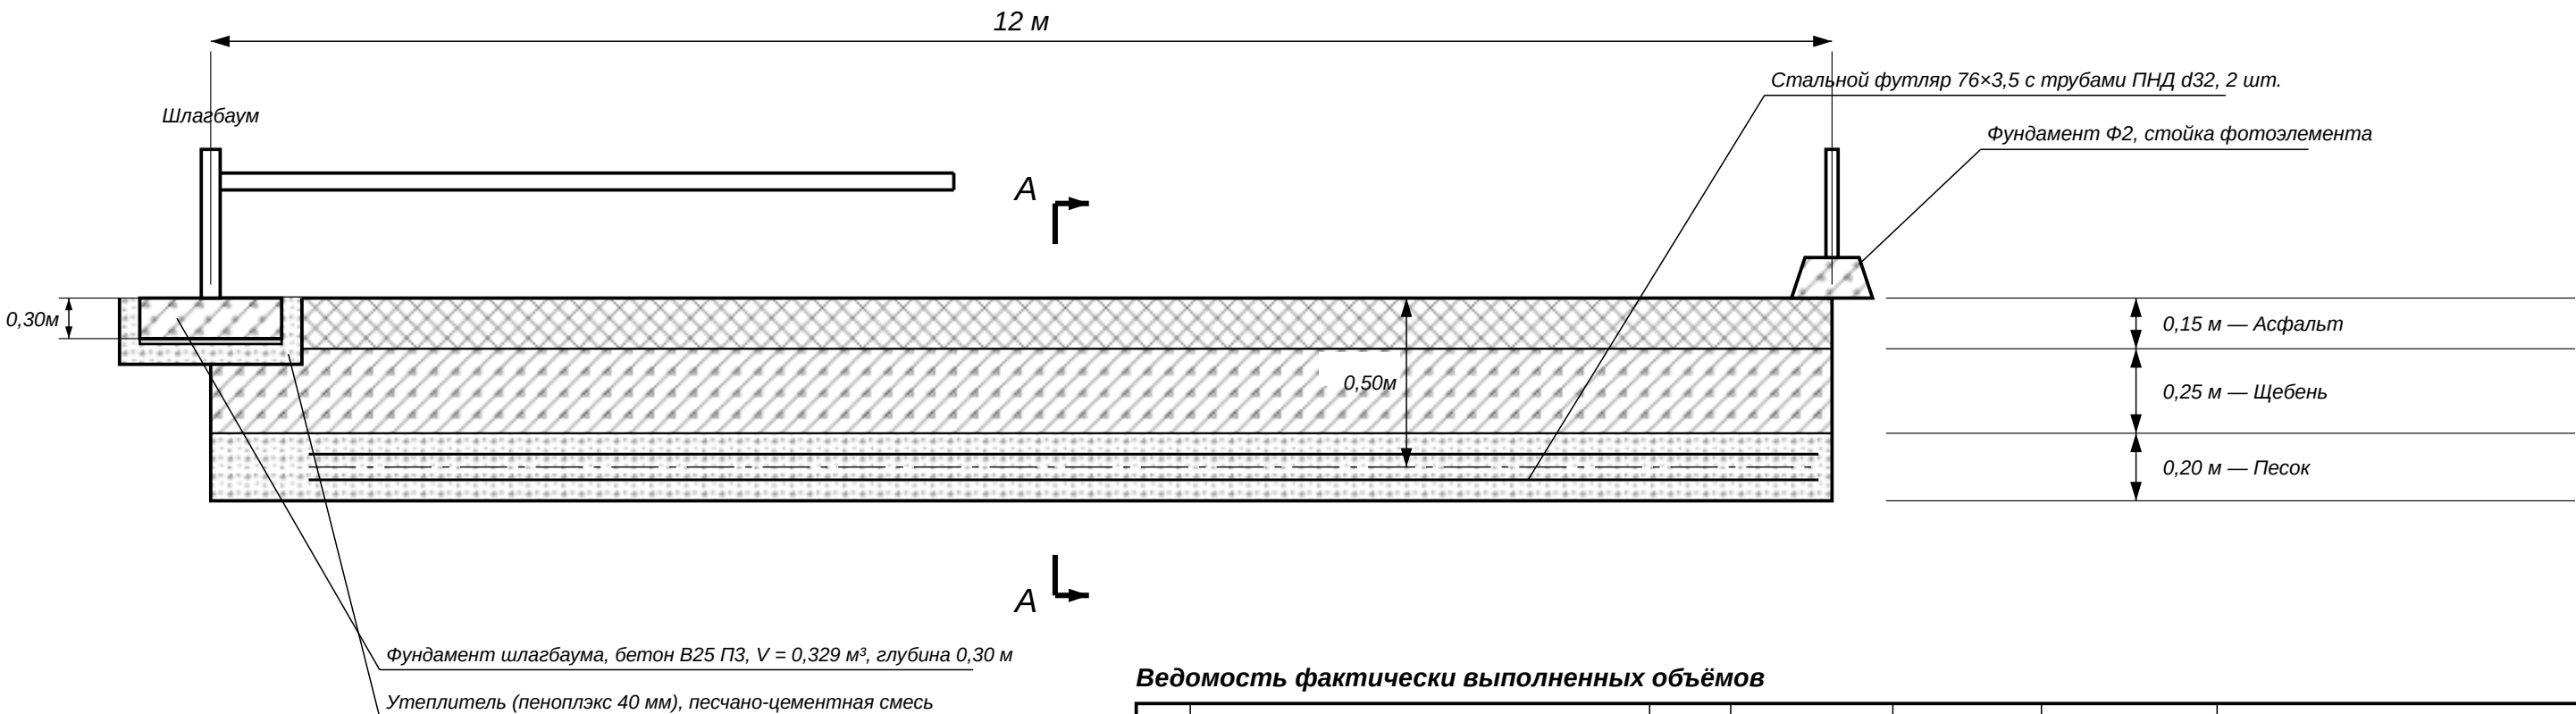

Ведомость фактически выполненных объёмов

№	Наименование	Ед.	По ВОР	Факт	Отклонение	Расчёт факта
1	Разработка траншеи (0,25×0,60 против 0,60×1,00)	м³	7,20	1,80	−5,40	0,25×0,60×12,00
1.1	Грунт для утилизации, ρ = 1,4 т/м³	м³/т	7,20/10,08	1,80/2,52	−5,40/−7,56	1,80×1,4
2	Песок: подсыпка и засыпка с трамбовкой	м³	2,16	0,60	−1,56	0,25×0,20×12,00
3	Щебень: засыпка с трамбовкой	м³	4,54	0,75	−3,79	0,25×0,25×12,00
4	Восстановление покрытия холодным асфальтом	м²	7,20	3,00	−4,20	0,25×12,00
4.1	То же, объём асфальтобетонной смеси	м³	—	0,45	—	3,00×0,15
5	Труба гофрированная ПНД d32, 2 шт. (в футляре)	м	12,00	12,00	0,00	по поз. 16 ВОР
6	Труба стальная 76×3,5 — футляр	м	15,00	12,00	−3,00	по длине траншеи
7	Выемка грунта под фундамент шлаабаума	м³	1,00	1,00	0,00	по поз. 10 ВОР
8	Песчано-цементная подготовка, слой 150 мм	м³	0,15	0,15	0,00	по поз. 11 ВОР
9	Засыпка вокруг фундамента	м³	0,60	0,60	0,00	по поз. 12 ВОР
10	Бетонирование фундамента, бетон В25 ПЗ	м³	0,329	0,329	0,00	по поз. 13 ВОР
11	Утеплитель Пеноплэкс 40×585×1185 под фундамент	шт	1,00	1,00	0,00	по поз. 15 ВОР

Графа «По ВОР» — проектные значения по Ведомости объёмов работ №1 от 10.07.2025, показаны красным.

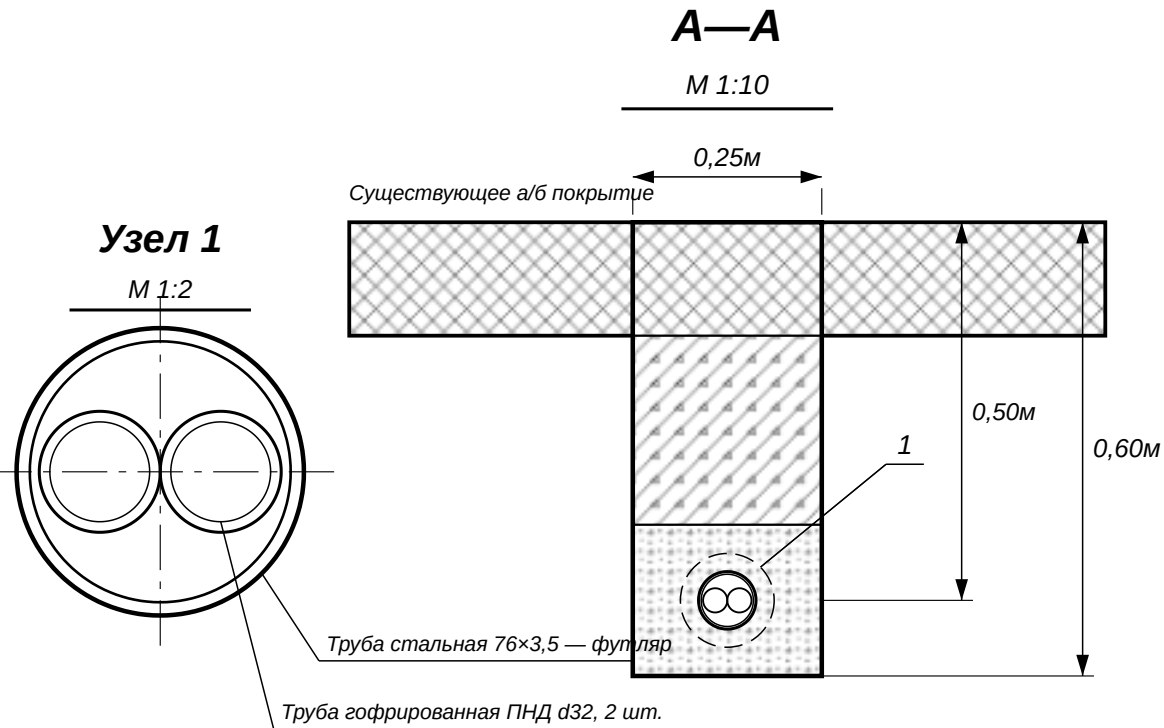

Примечания:

- Размеры на схеме указаны в метрах. Толщины слоёв и глубины даны от верха асфальтобетонного покрытия проезда.
- Фактические параметры траншеи: ширина 0,25 м, глубина 0,60 м, длина 12,00 м; конструкция 0,20 песка + 0,15 асфальта = 0,60 м.
- В траншее на всю длину 12,00 м уложена стальная труба-футляр 76×3,5, в которой проложены две гофрированные трубы ПНД d32 (см. узел 1).
- Ось футляра — на отметке 0,50 м от верха покрытия, в песчаном слое; при иных данных исполнительной съёмки значение уточнить.
- Под шлаабаумом взамен демонтированного выполнен монолитный фундамент из бетона В25 ПЗ глубиной 0,30 м, объёмом 0,329 м³; ниже и вокруг — утеплитель (пеноплэкс 40 мм) и песчано-цементная смесь (поз. 10—13, 15 ВОР). Размеры фундамента в плане на схеме не показаны.
- По ВОР №1 от 10.07.2025 предусматривались траншея 0,60×1,00 м и 15,00 м трубы 76×3,5; фактические объёмы приведены в ведомости и подлежат учёту в акте КС-2 и локальном сметном расчёте 02-01-01.
- Обратная засыпка выполнена послойно с уплотнением. Стенки траншеи вертикальные, без крепления.
- Основание: ВОР №1 от 10.07.2025, ЛСР 02-01-01. Работы выполнены по СП 45.13330.2017 и СП 78.13330.2012.

Исполнительная схема №1

Текущий ремонт шлаабаума
ГБУЗ ЛОКБ

Стадия	Масса	Масштаб
ИД	—	1:50 (А—А 1:10)
Лист	Листов	Формат
1	1	A3