

Исполнительная схема траншеи под кабельную линию шлагбаума


Текущий ремонт шлагбаума: разработка траншеи, прокладка труб, обратная засыпка и восстановление асфальтобетонного покрытия.
Схема составлена по фактически выполненным работам.

ОБЪЕКТ	Здание ГБУЗ ЛОКБ, текущий ремонт шлагбаума
АДРЕС	г. Санкт-Петербург, Полюстровский пр., д. 12
ОСНОВАНИЕ	Ведомость объёмов работ № 1 от 10.07.2025, поз. 5–9, 16
СМЕТА	Локальный сметный расчёт 02-01-01 «Шлагбаумы»
ЗАКАЗЧИК	ГБУЗ ЛОКБ
ПОДРЯДЧИК	
ДАТА СЪЁМКИ	«___» _____ 20___ г.
СТАДИЯ	Исполнительная документация

Л1

ПЛАН ТРАССЫ ТРАНШЕИ


размеры в мм; ширина траншеи на плане показана условно

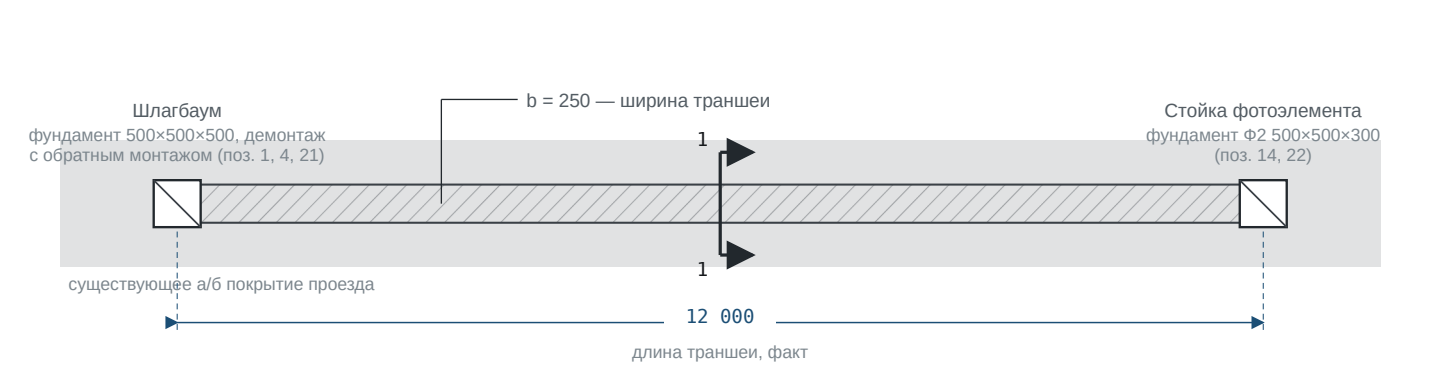

Л2

РАЗРЕЗ 1—1

размеры в мм; отметки условные, 0,000 — верх существующего покрытия

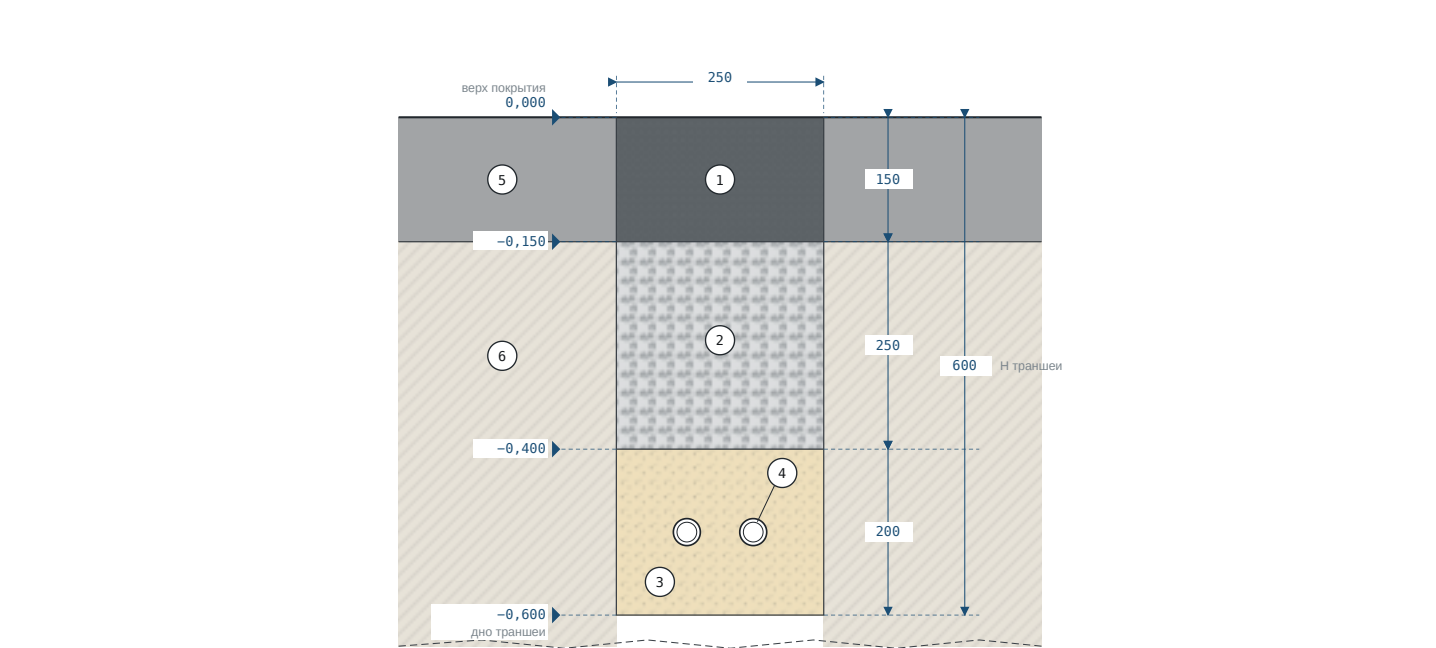

ЛЗ

ЭКСПЛИКАЦИЯ КОНСТРУКЦИИ

- 1

Холодный асфальт, 150 мм — восстановление дорожного покрытия с уплотнением заподлицо с существующим (поз. 9 ВОР).
- 2

Щебень фр. 5(3)—20, М600, 250 мм — засыпка траншеи с послойной трамбовкой (поз. 8 ВОР).
- 3

Песок природный мелкий, 200 мм — подсыпка основания и защитная засыпка труб с трамбовкой (поз. 6, 7 ВОР).
- 4

Труба гофрированная двустенная ПНД d32 (SN34), 2 шт. — основная и резервная, укладка в песчаный слой (поз. 16 ВОР).
- 5

Существующее асфальтобетонное покрытие проезда; кромка реза — шトロбление на глубину 150 мм.
- 6

Существующий грунт основания (группа 2); стенки траншеи вертикальные, без крепления.

Л4

ВЕДОМОСТЬ ФАКТИЧЕСКИ ВЫПОЛНЕННЫХ
ОБЪЁМОВ

$$B = 0,25 \text{ м} \cdot H = 0,60 \text{ м} \cdot L =$$

12,00 м

№	НАИМЕНОВАНИЕ	РАСЧЁТ	ЕД.	ОБЪЁМ
1	Разработка траншеи шириной 0,25 м и глубиной 0,6 м механизированным способом	0,25×0,60×12,00	м³	1,80
1.1	Грунт для утилизации (ρ = 1,4 т/м³)	1,80×1,4	м³/т	1,80/2,52
2	Отсыпка и засыпка песком слоем 200 мм с трамбовкой	0,25×0,20×12,00	м³	0,60
3	Засыпка щебнем слоем 250 мм с трамбовкой	0,25×0,25×12,00	м³	0,75
4	Восстановление покрытия холодным асфальтом, слой 150 мм	0,25×12,00	м²	3,00
4.1	То же, объём асфальтобетонной смеси	3,00×0,15	м³	0,45
5	Прокладка трубы гофрированной ПНД d32 в траншее (основная и резервная)	по поз. 16 ВОР	м	12,00
—	Итого объём выемки траншеи	В×Н×L	м³	1,80

ПОЗ. ВОР	ПОКАЗАТЕЛЬ	ЕД.	ПО ВОР	ФАКТ	ОТКЛОНЕНИЕ
5	Сечение траншеи (ширина × глубина)	м	0,60×1,00	0,25×0,60	–
5	Длина траншеи	м	12,00	12,00	0,00
5	Разработка грунта	м³	7,20	1,80	–5,40
5.1	Грунт для утилизации	м³/т	7,20/10,08	1,80/2,52	–5,40/–7,56
6, 7	Песок (по ВОР 100 + 200 мм; факт единый слой 200 мм)	м³	2,16	0,60	–1,56
8	Щебень (по ВОР 630 мм; факт 250 мм)	м³	4,54	0,75	–3,79
9	Восстановление покрытия холодным асфальтом	м²	7,20	3,00	–4,20
16	Труба гофрированная ПНД d32	м	12,00	12,00	0,00

К сведению. Фактическое сечение траншеи меньше предусмотренного ВОР (0,25×0,60 против 0,60×1,00). Объёмы земляных работ, песка, щебня и восстановления покрытия подлежат корректировке в акте КС-2 и в локальном сметном расчёте 02-01-01 по фактическим значениям настоящей схемы.

Л6

ПРИМЕЧАНИЯ

- Все размеры на схеме указаны в миллиметрах, объёмы — в кубических метрах.
- За условную отметку **0,000** принят верх существующего асфальтобетонного покрытия проезда в створе разреза 1—1.
- Сумма толщин конструктивных слоёв **200 + 250 + 150 = 600 мм** соответствует фактической глубине траншеи.
- Обратная засыпка выполнена послойно с уплотнением: песок — слоями до 200 мм, щебень — слоями до 250 мм, трамбовка механическая.
- Трубы ПНД d32 уложены в песчаный слой с защитной засыпкой песком выше верха трубы; острые включения в засыпке отсутствуют.
- Стенки траншеи вертикальные, без креплений; глубина 0,6 м не превышает предельной для разработки без креплений в грунтах группы 2.
- Восстановление покрытия выполнено холодным асфальтом заподлицо с существующим покрытием по кромке штробы.
- Схема составлена по результатам исполнительной съёмки в присутствии представителя технического надзора Заказчика.

ПРОИЗВОДИТЕЛЬ РАБОТ (ПОДРЯДЧИК)

должность, подпись

Ф. И. О.

ТЕХНИЧЕСКИЙ НАДЗОР (ЗАКАЗЧИК)

должность, подпись

Ф. И. О.

ОБЪЕКТ		
Здание ГБУЗ ЛОКБ, Полюстровский пр., д. 12, Санкт-Петербург.		
Текущий ремонт шлагбаума.		
ЗАКАЗЧИК	ПОДРЯДЧИК	ОСНОВАНИЕ
ГБУЗ ЛОКБ		ВОР № 1 от 10.07.2025

НАИМЕНОВАНИЕ СХЕМЫ		
Исполнительная схема траншеи под кабельную линию: план трассы, разрез 1—1, ведомость объемов		
СТАДИЯ	ШИФР	ДАТА
ИД	02-01-01	